VUE DE TRIBORD

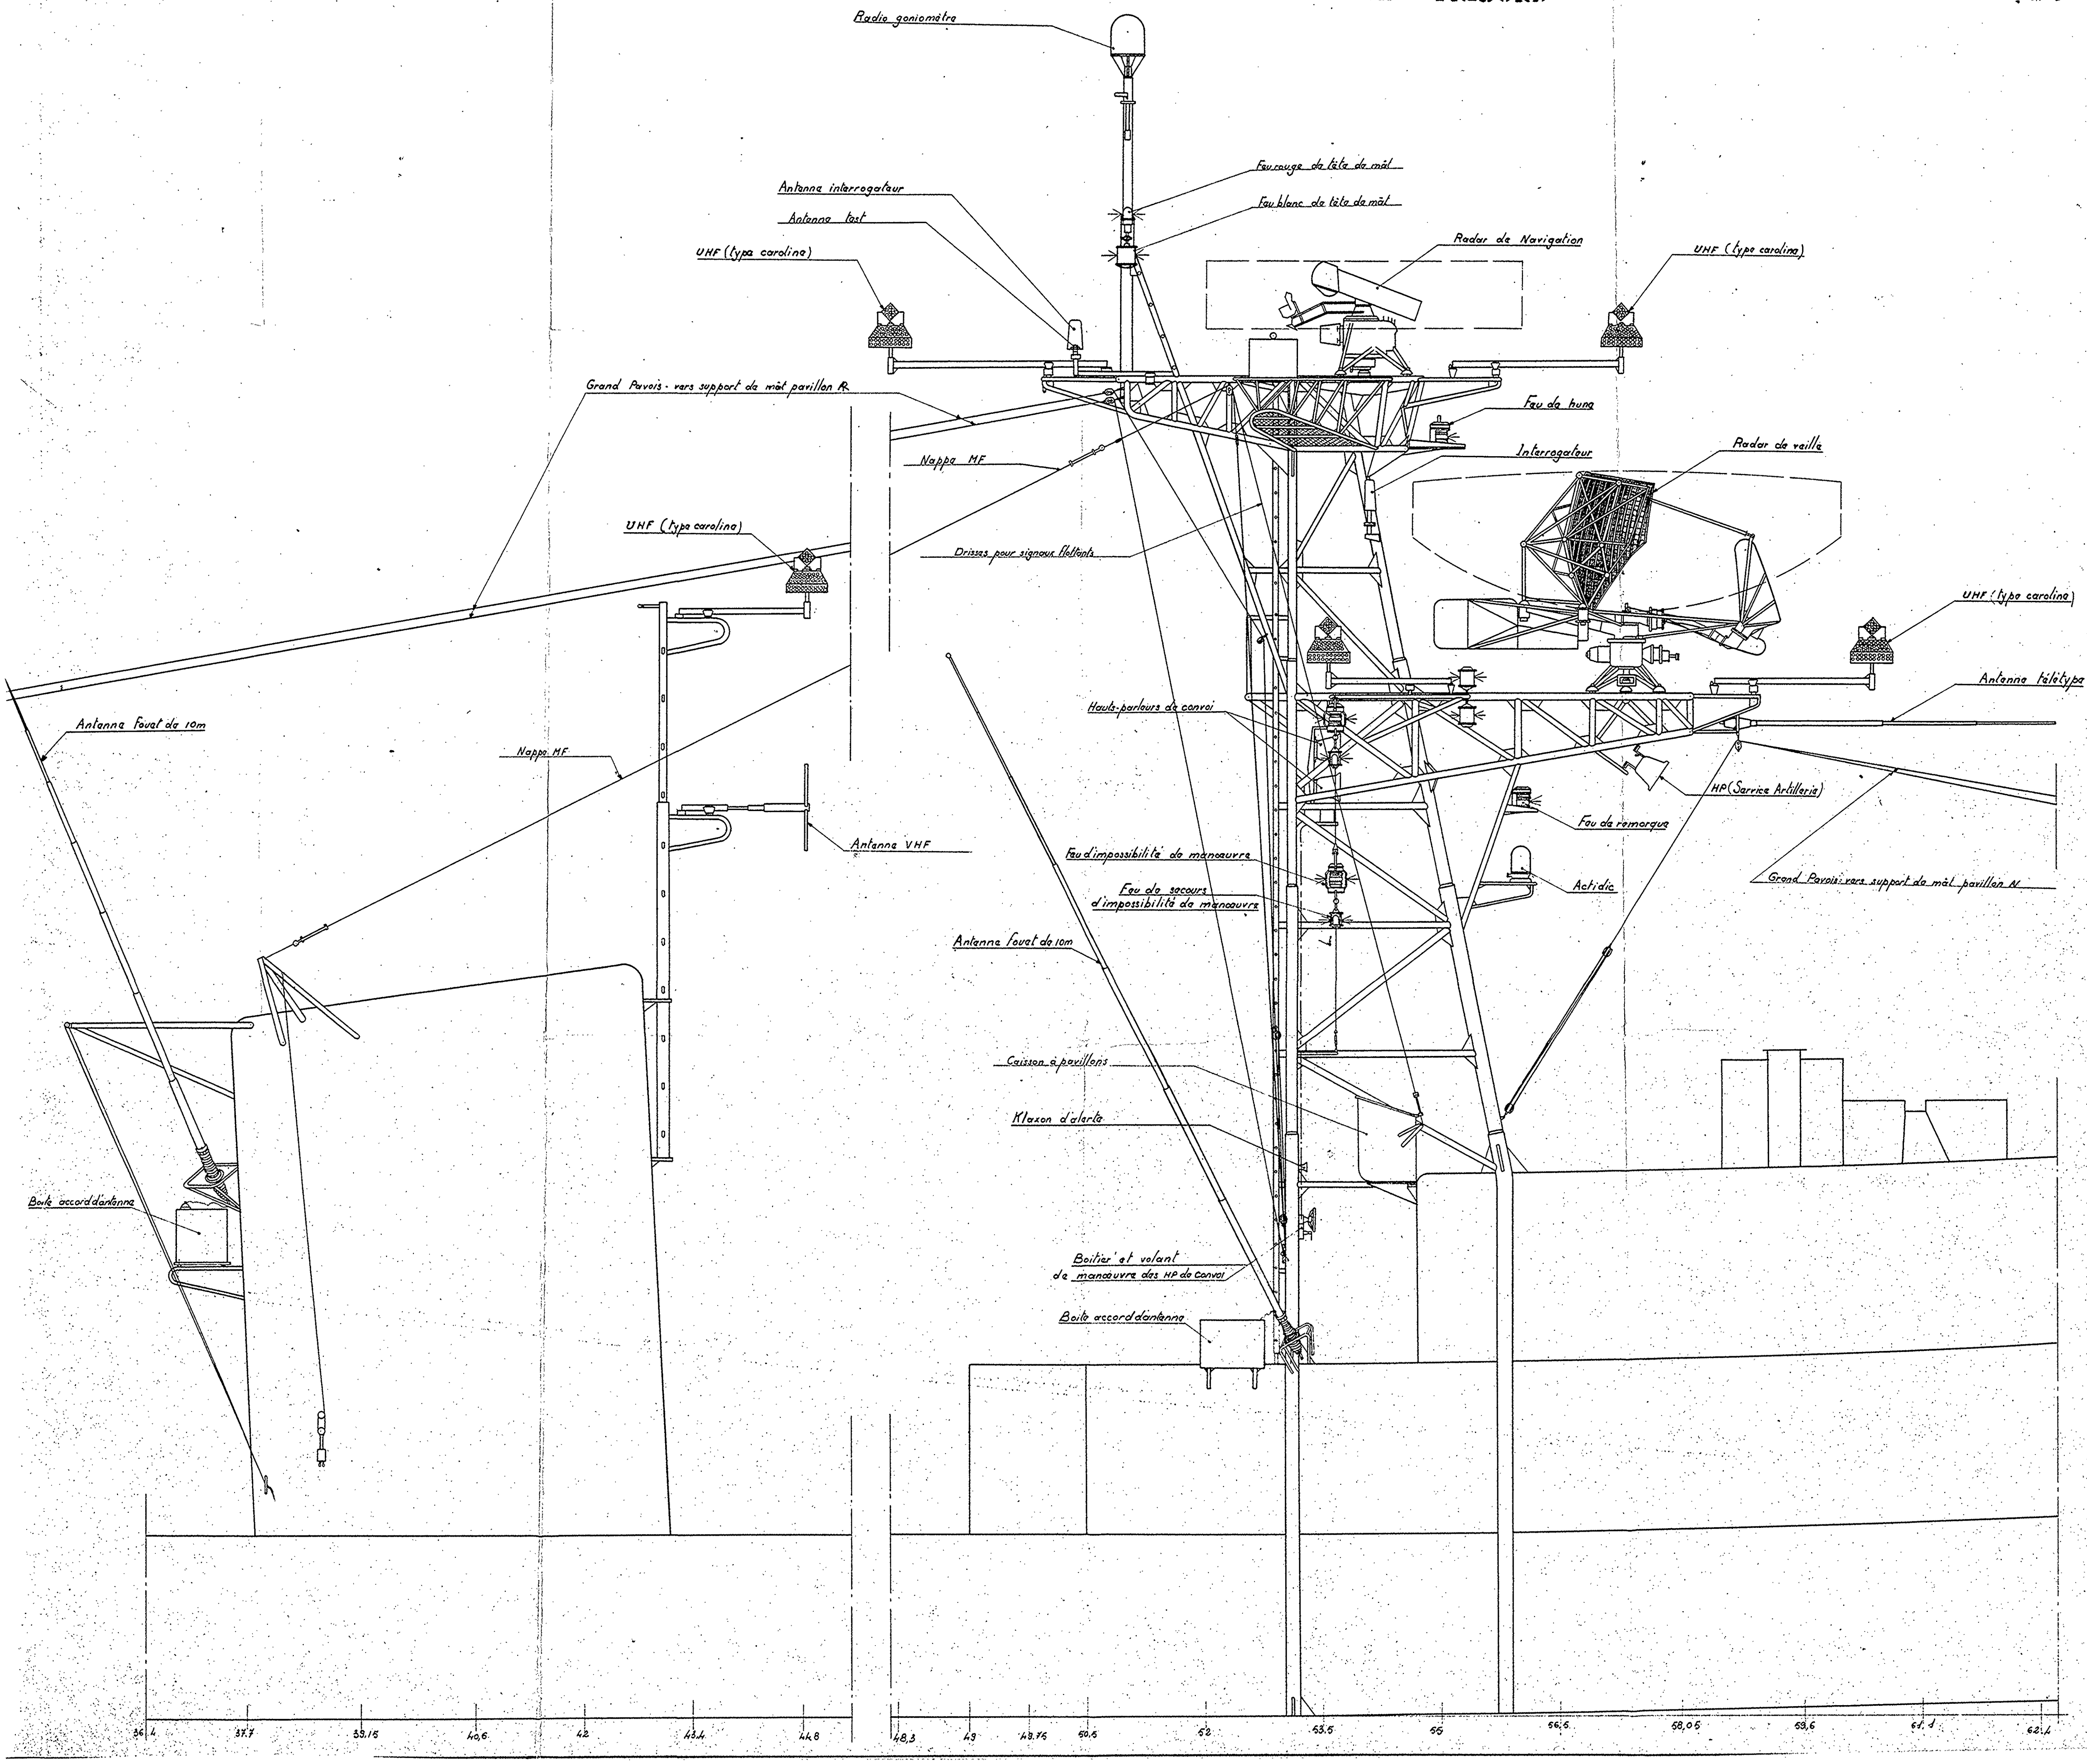

VUE DE L'ARRIÈRE

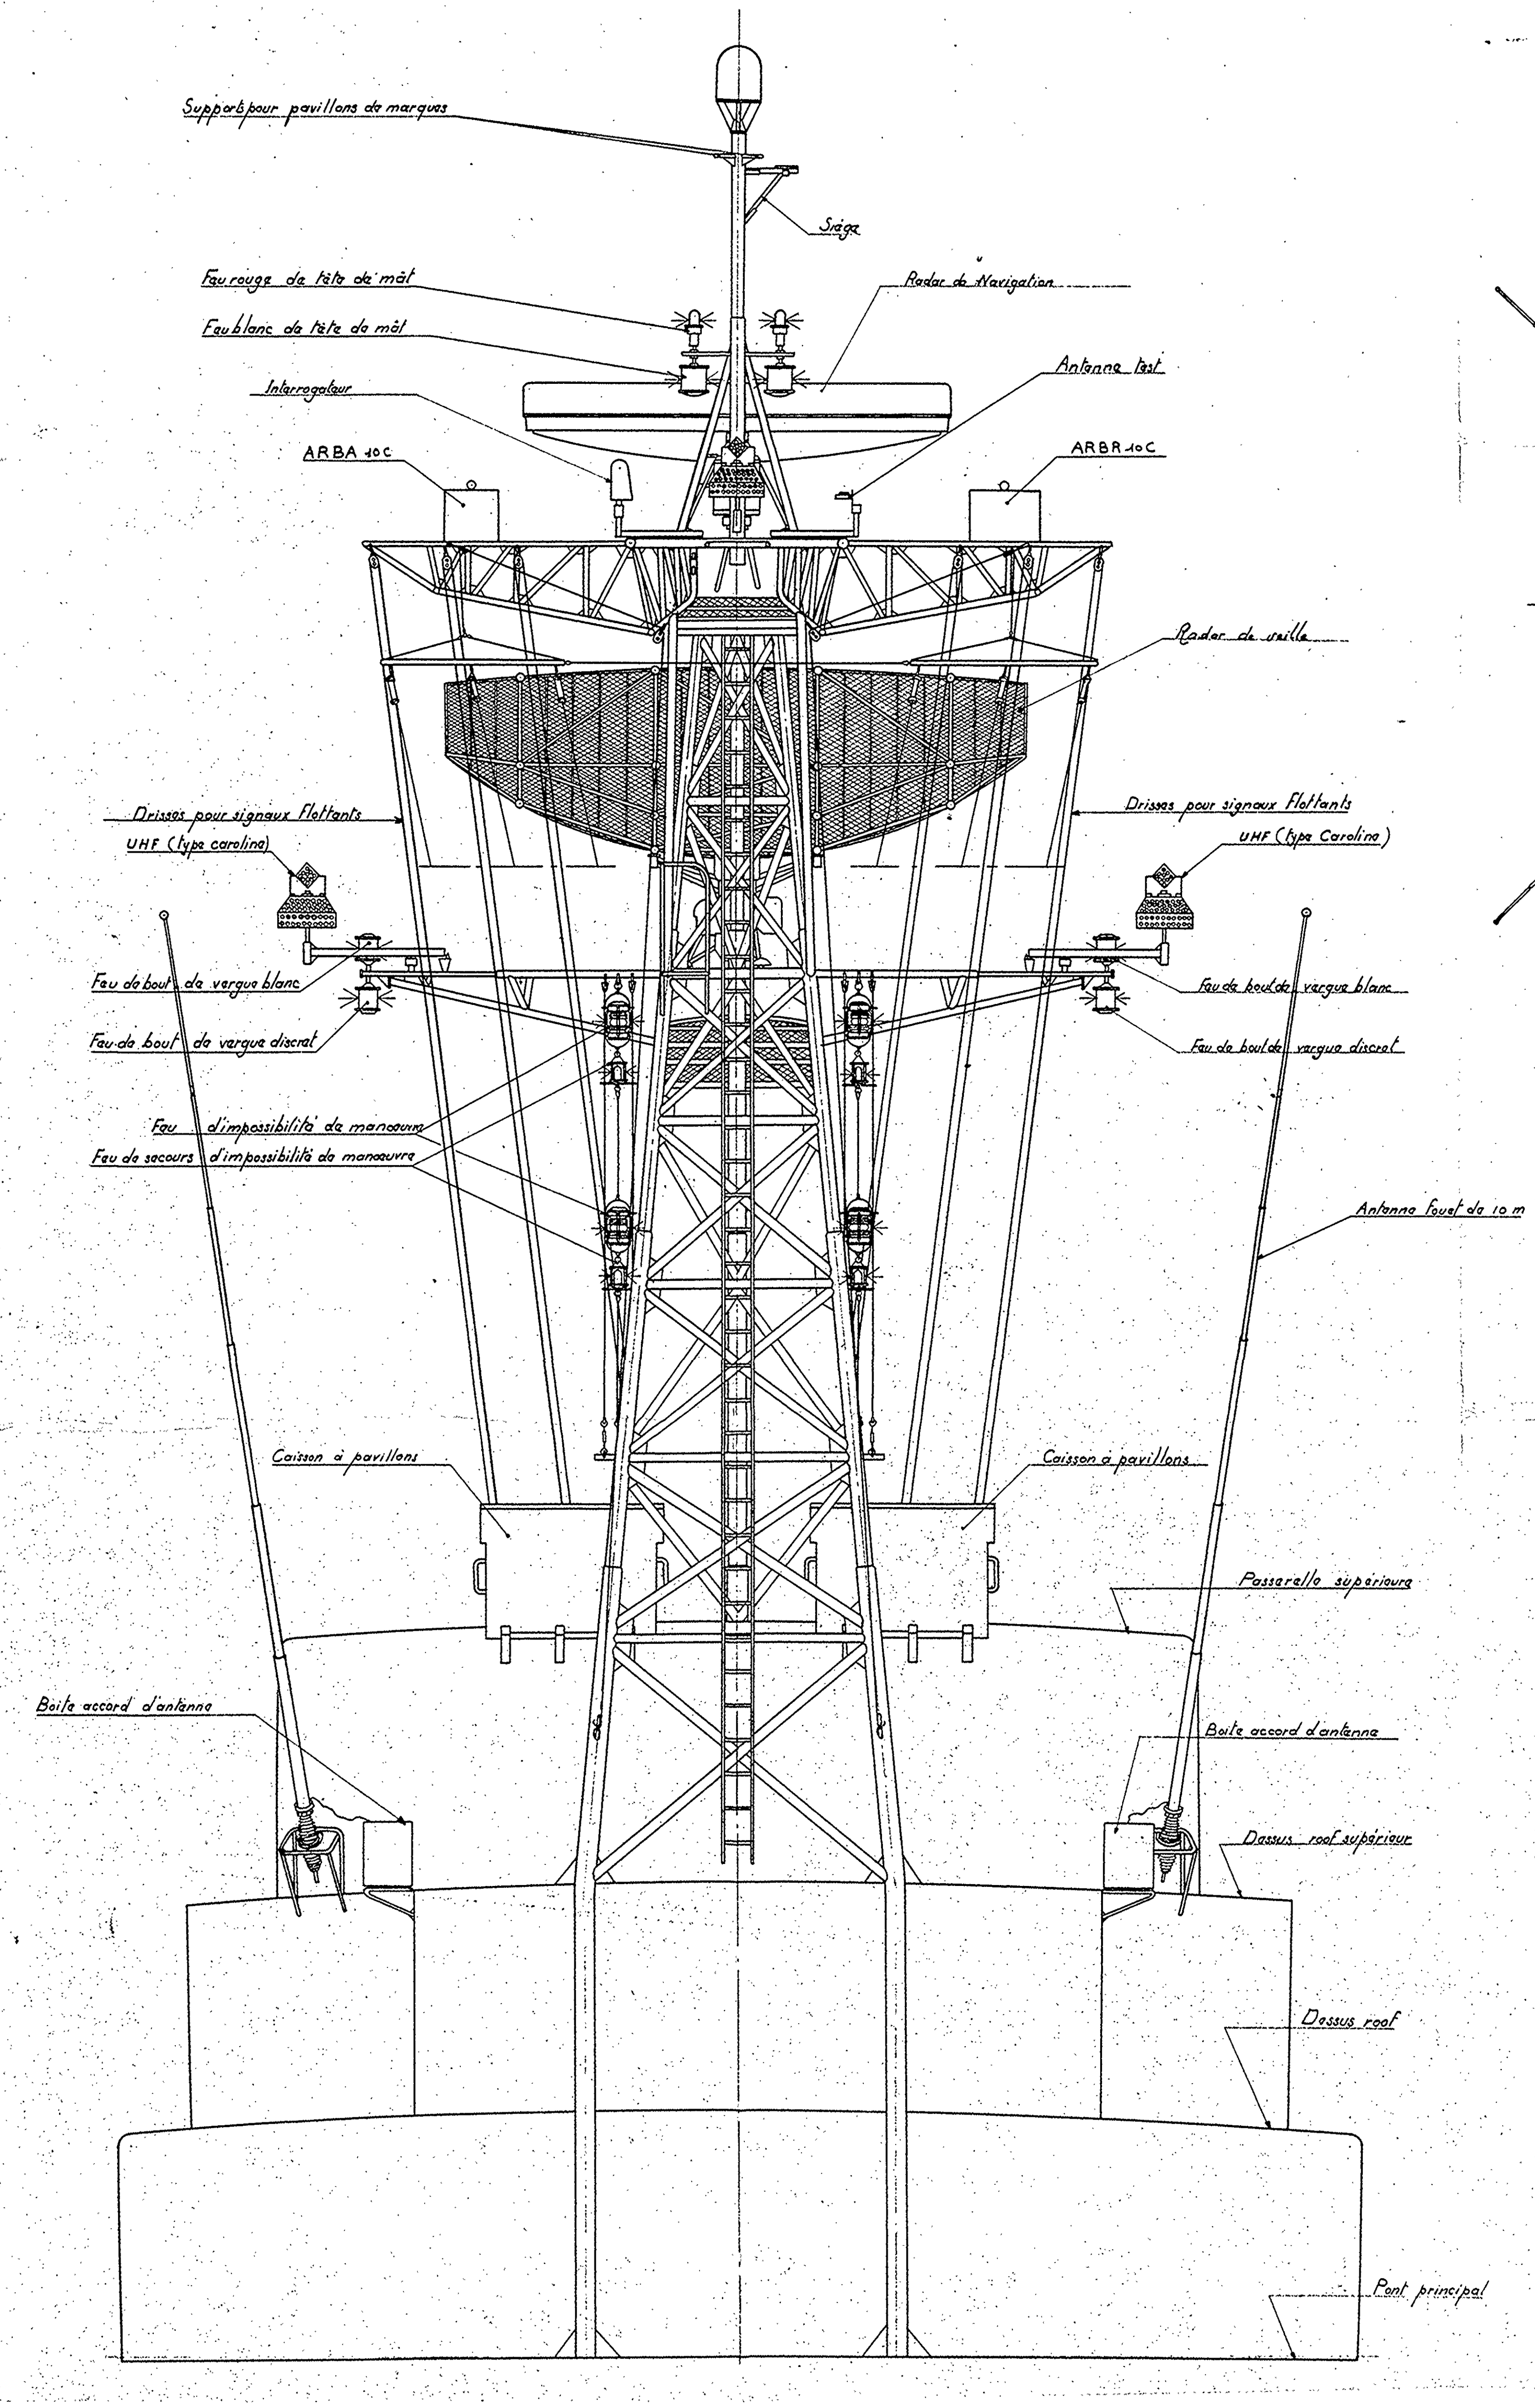

VUE PAR DESSUS

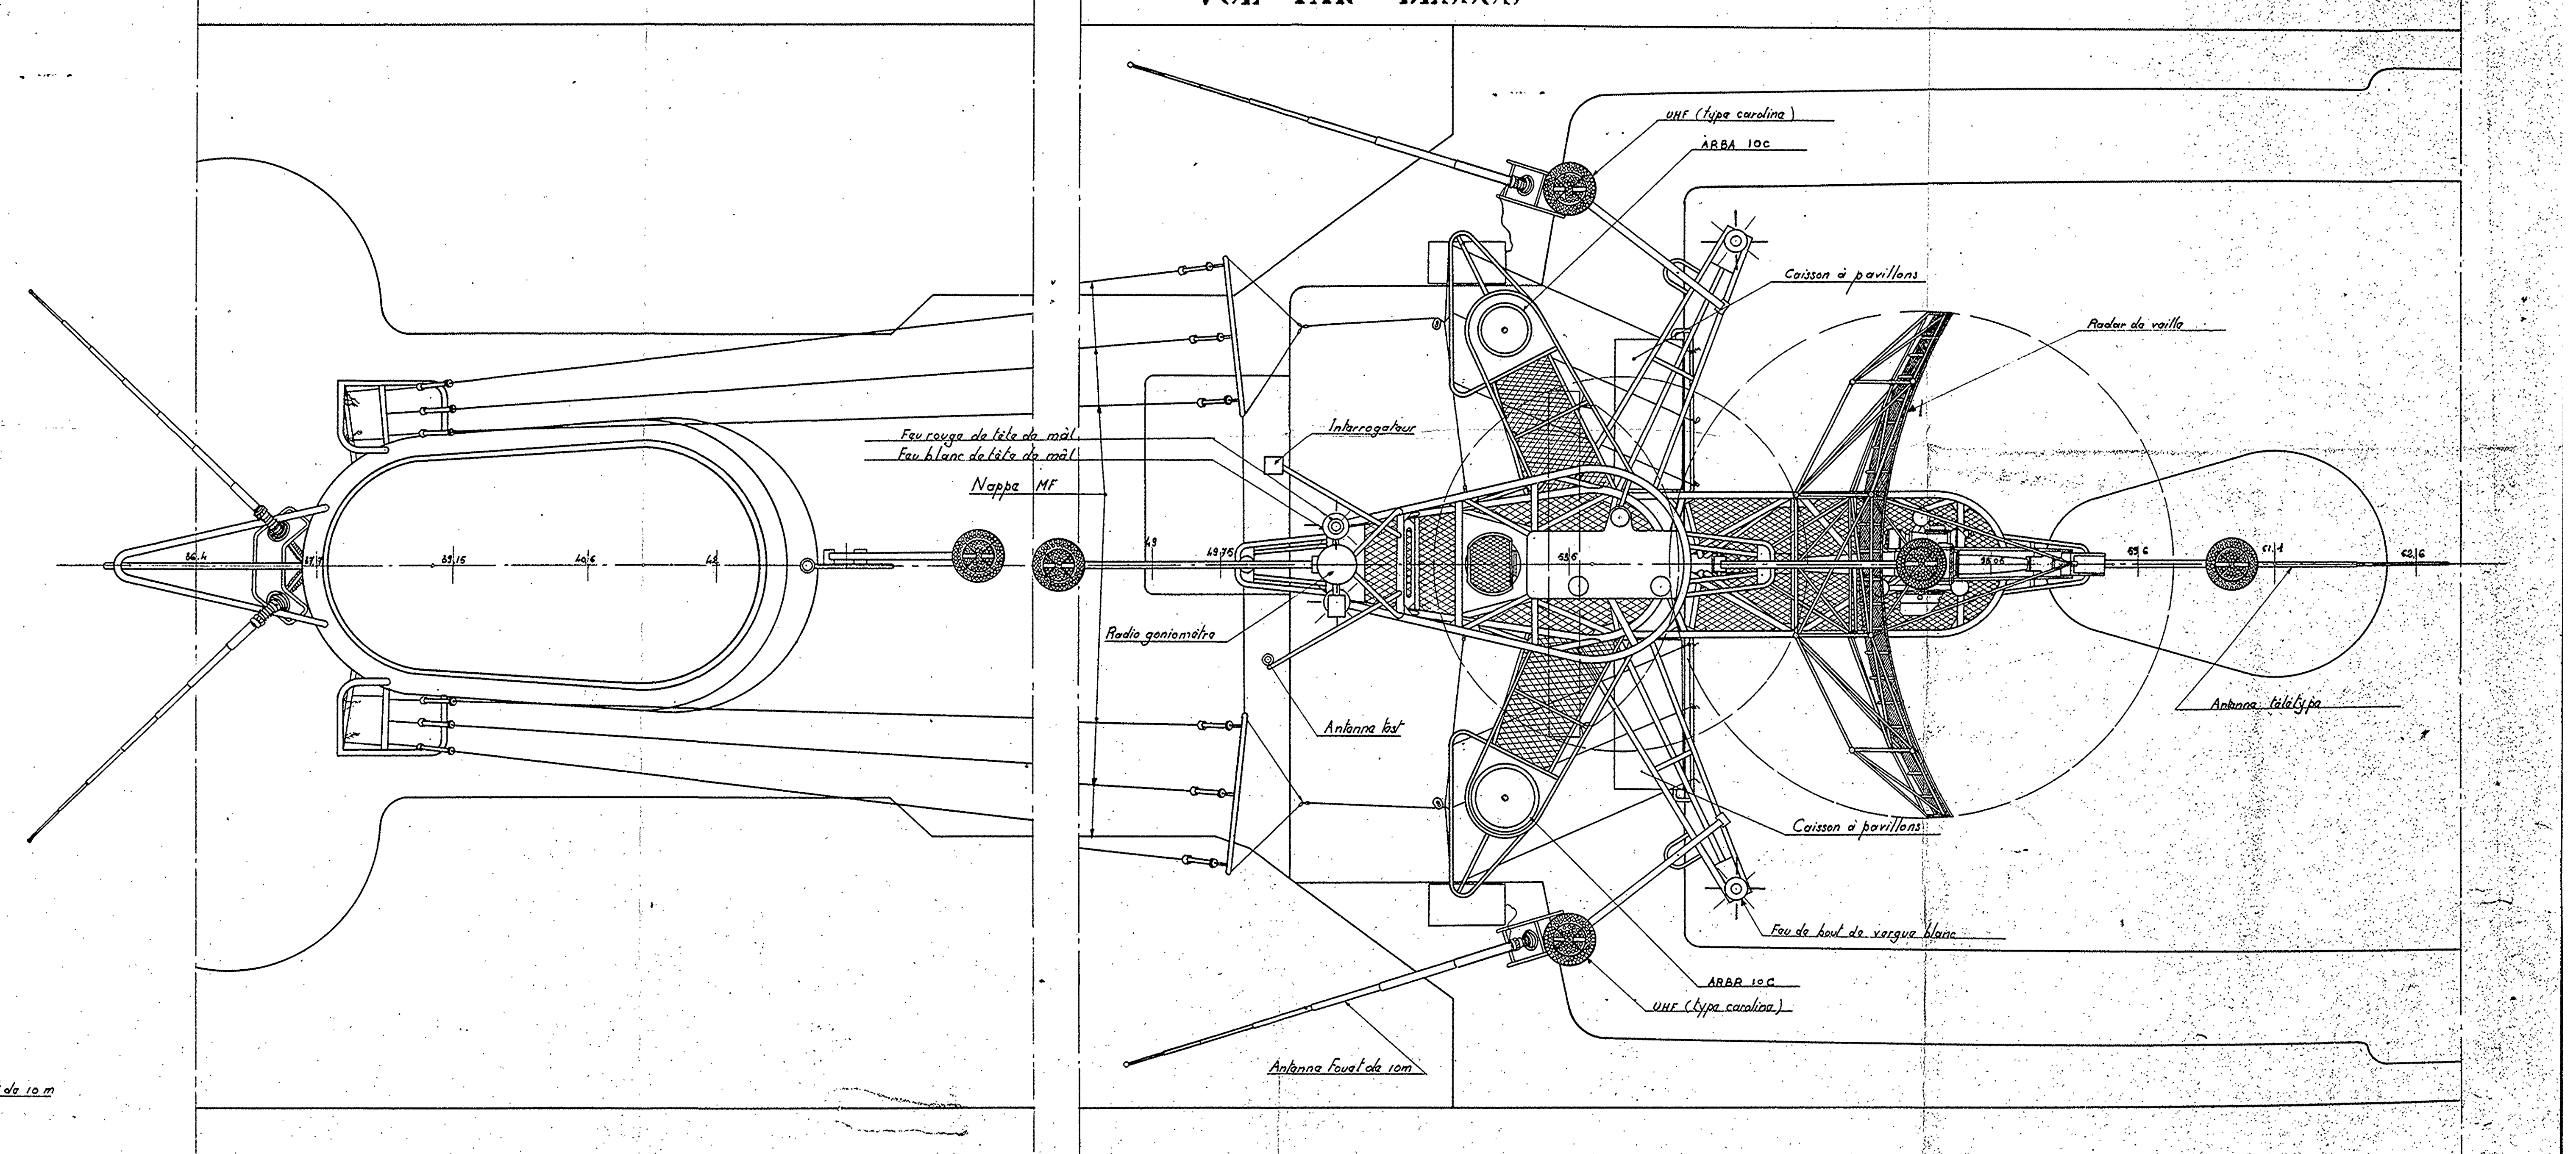

<u>Nota</u>: Sur l'A.E. "Cdt RIVIERE" A1, les plateformes supports de l'ARBA et de l'ARBR sont perpendiculaires à l'axe du bâtiment et les drisses de pavillons sont fixées sur des vergues séparées de ces plateformes. La mâture doit être rendue conforme à celle des autres A.E., au cours d'un grand carénage.

MARINE NATIONALE

AVISOS ESCORTEURS

MATURE

Conforme à l'exécution

(Valable pour tous les A.E.)

Lorient le L'Ingénieur Principal du Génie Maritime : Trétour	L'Ingénieur en Chef du Génie Maritime Picard Chef de la Section des Cions Nvles
L'Ingénieur Général du Génie Maritime Cauchy Directeur des Constructions et Armes Navales	
Echelle : 0,030	D.C.A.N. LORIENT PLANCHE N° 29